

Rev	Beskrivelse	Dato	Sign
A	Første utendelige planetegninger	17.08.18	KH
B	Supplert måling	26.09.18	KH
C	Justering dører iht avtale	20.09.18	KH
D	Innvendige dører justert iht avtale	08.10.18	KH

TEGNER	UTDRAG	BYGGETEGNING	PROSJEKT	NOE	TITTEL	PLAN	LEVERANS	REV.
A22-101								D



ARBEIDSTEGNING
 Byggherre: MOSS KOMMUNALE EIENDOMSSKAP KF
 Torderødalleen 11
 1511 MOSS
 Oppdragsgiver: HERSLETH ENTREPRENØR AS
 Hobølveien 4
 1550 Heien


SAMFUNNSHUSET
 Kirkegata 11, 1530 MOSS Gnr/bnr 2/899

Plan 01

DATE: 17.08.18	REV: 08.10.18	MAK: KH	ARK-STR: KH	PROSJEKT-ARK: KH
BYGG: KH	FORTE: JEJ	1:100	A1	116225 S


TEGNER	UTDRAG	BYGGETEGNING	PROSJEKT	NOE	TITTEL	PLAN	LEVERANS	REV.
A22-101								D



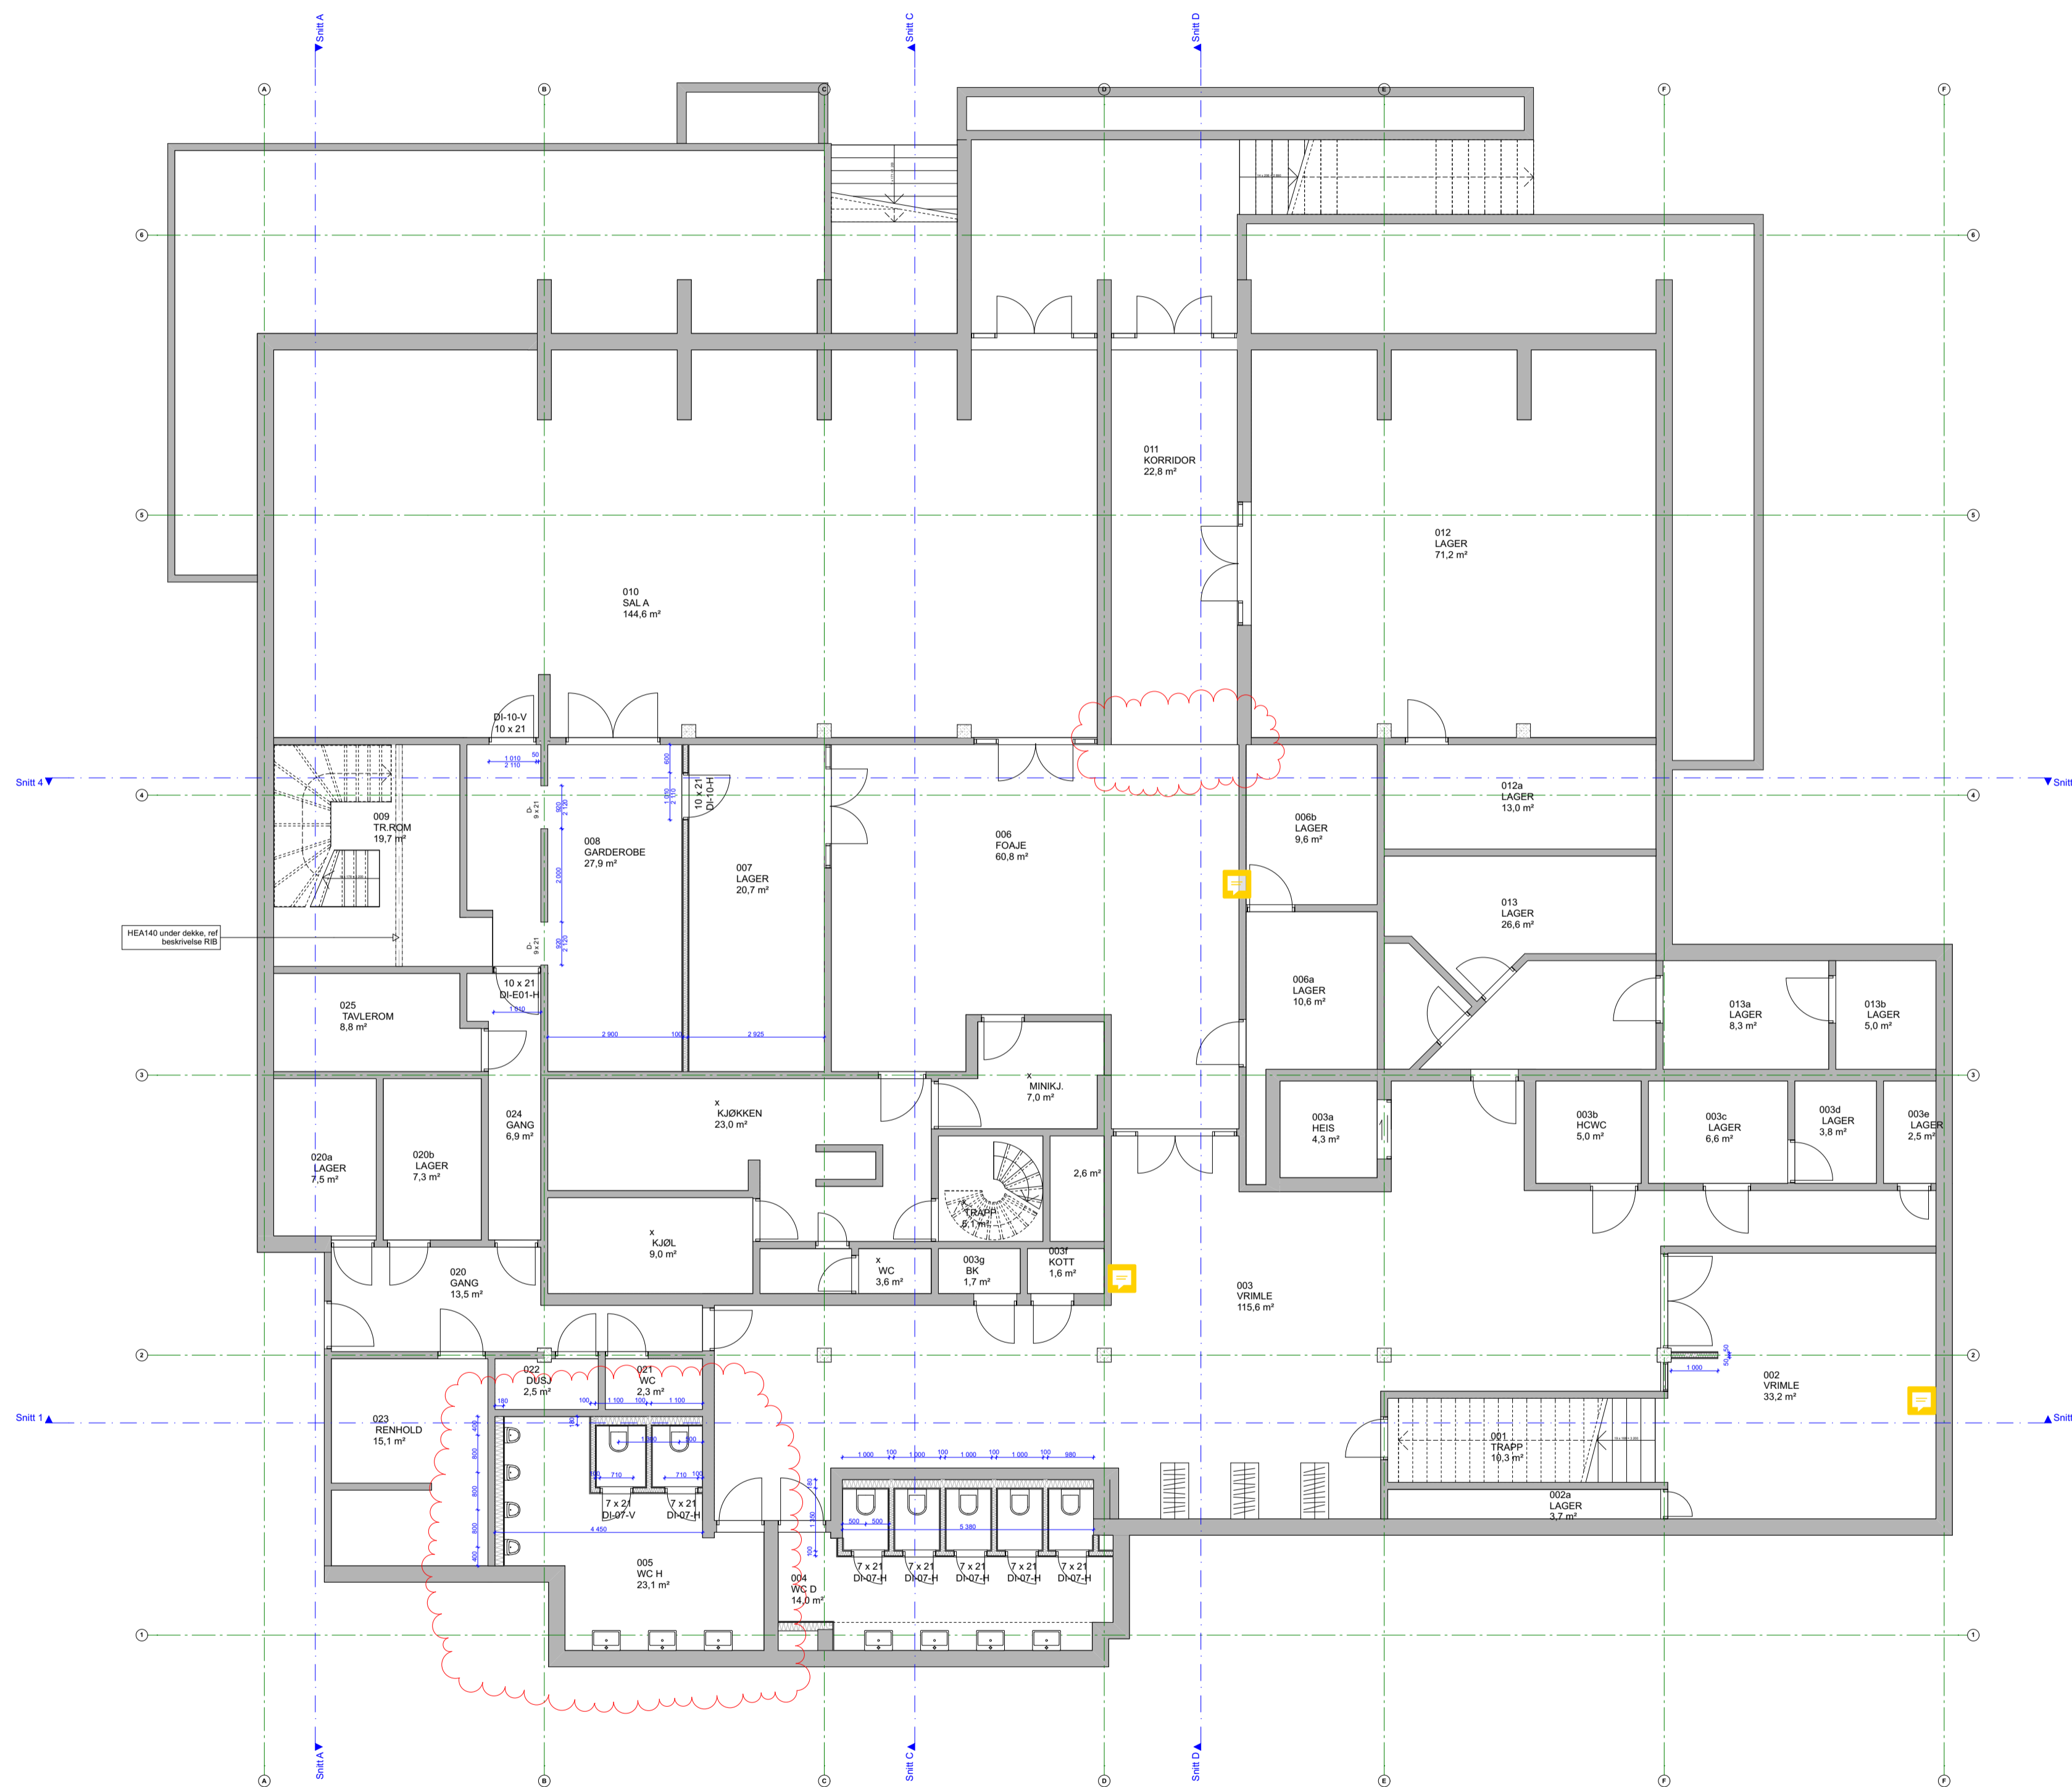

Rev	Beskrivelse	Dato	Sign
A	Første utendelse plasseringer	17.08.18	KH
B	Korrigerte toaletter plan U1	20.08.18	KH
C	Justering toaletter etter innmåling	20.08.18	KH
D	WC D10 ombygget	06.10.18	KH

TEK.NR. A22-102 REV. D

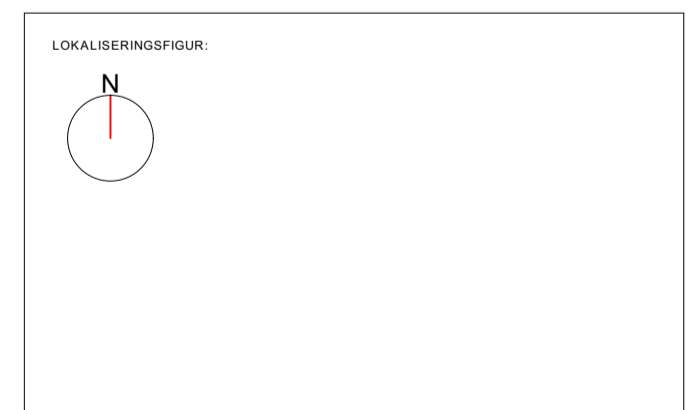

ARBEIDSTEGNING
 Byggherre: MOSS KOMMUNALE EIENDOMSSKAP KF
 Torderødalleen 11
 1511 MOSS
 Oppdragsgiver: HERSLETH ENTREPRENØR AS
 Hobølveien 4
 1550 Høien

SAMFUNNSHUSET
 Kirkegata 11, 1530 MOSS Gnr/bnr 2/899
 Plan U1

DATE: 17.08.18	REV: 06.10.18	SCALE: 1:100	ARK: A1	PROSJEKT: 116225 S
BYGGER: KH	TEKNIK: J-EJ			

TEK.NR. A22-102 REV. D

ARK: **OSTAVIND** ARKITEKT