


BRIGHT NORWAY AS
 Brenneriveien 11
 0182 Oslo
 www.brightgroup.com



Rev	Dato	Korreksjon	Sign	Kont
A	15.06.2021	Plassert MM4 og annotert		
B	01.07.2021	Satt inn PA med MAPP		

Oppdragsgiver:	
Prosjektnr: Project Number	Rev.nr:
Dato: 06/21/21	Rev.dato:
Tegnet av: CJA	Gnr:
Kontroll: BL	Bnr:
Målestokk: 1 : 100	Arkformat: A3


Prosjekt: Moss Parkteater
Tegning: Plan 2. etasje
Tegningnummer: 02-TT-20-001

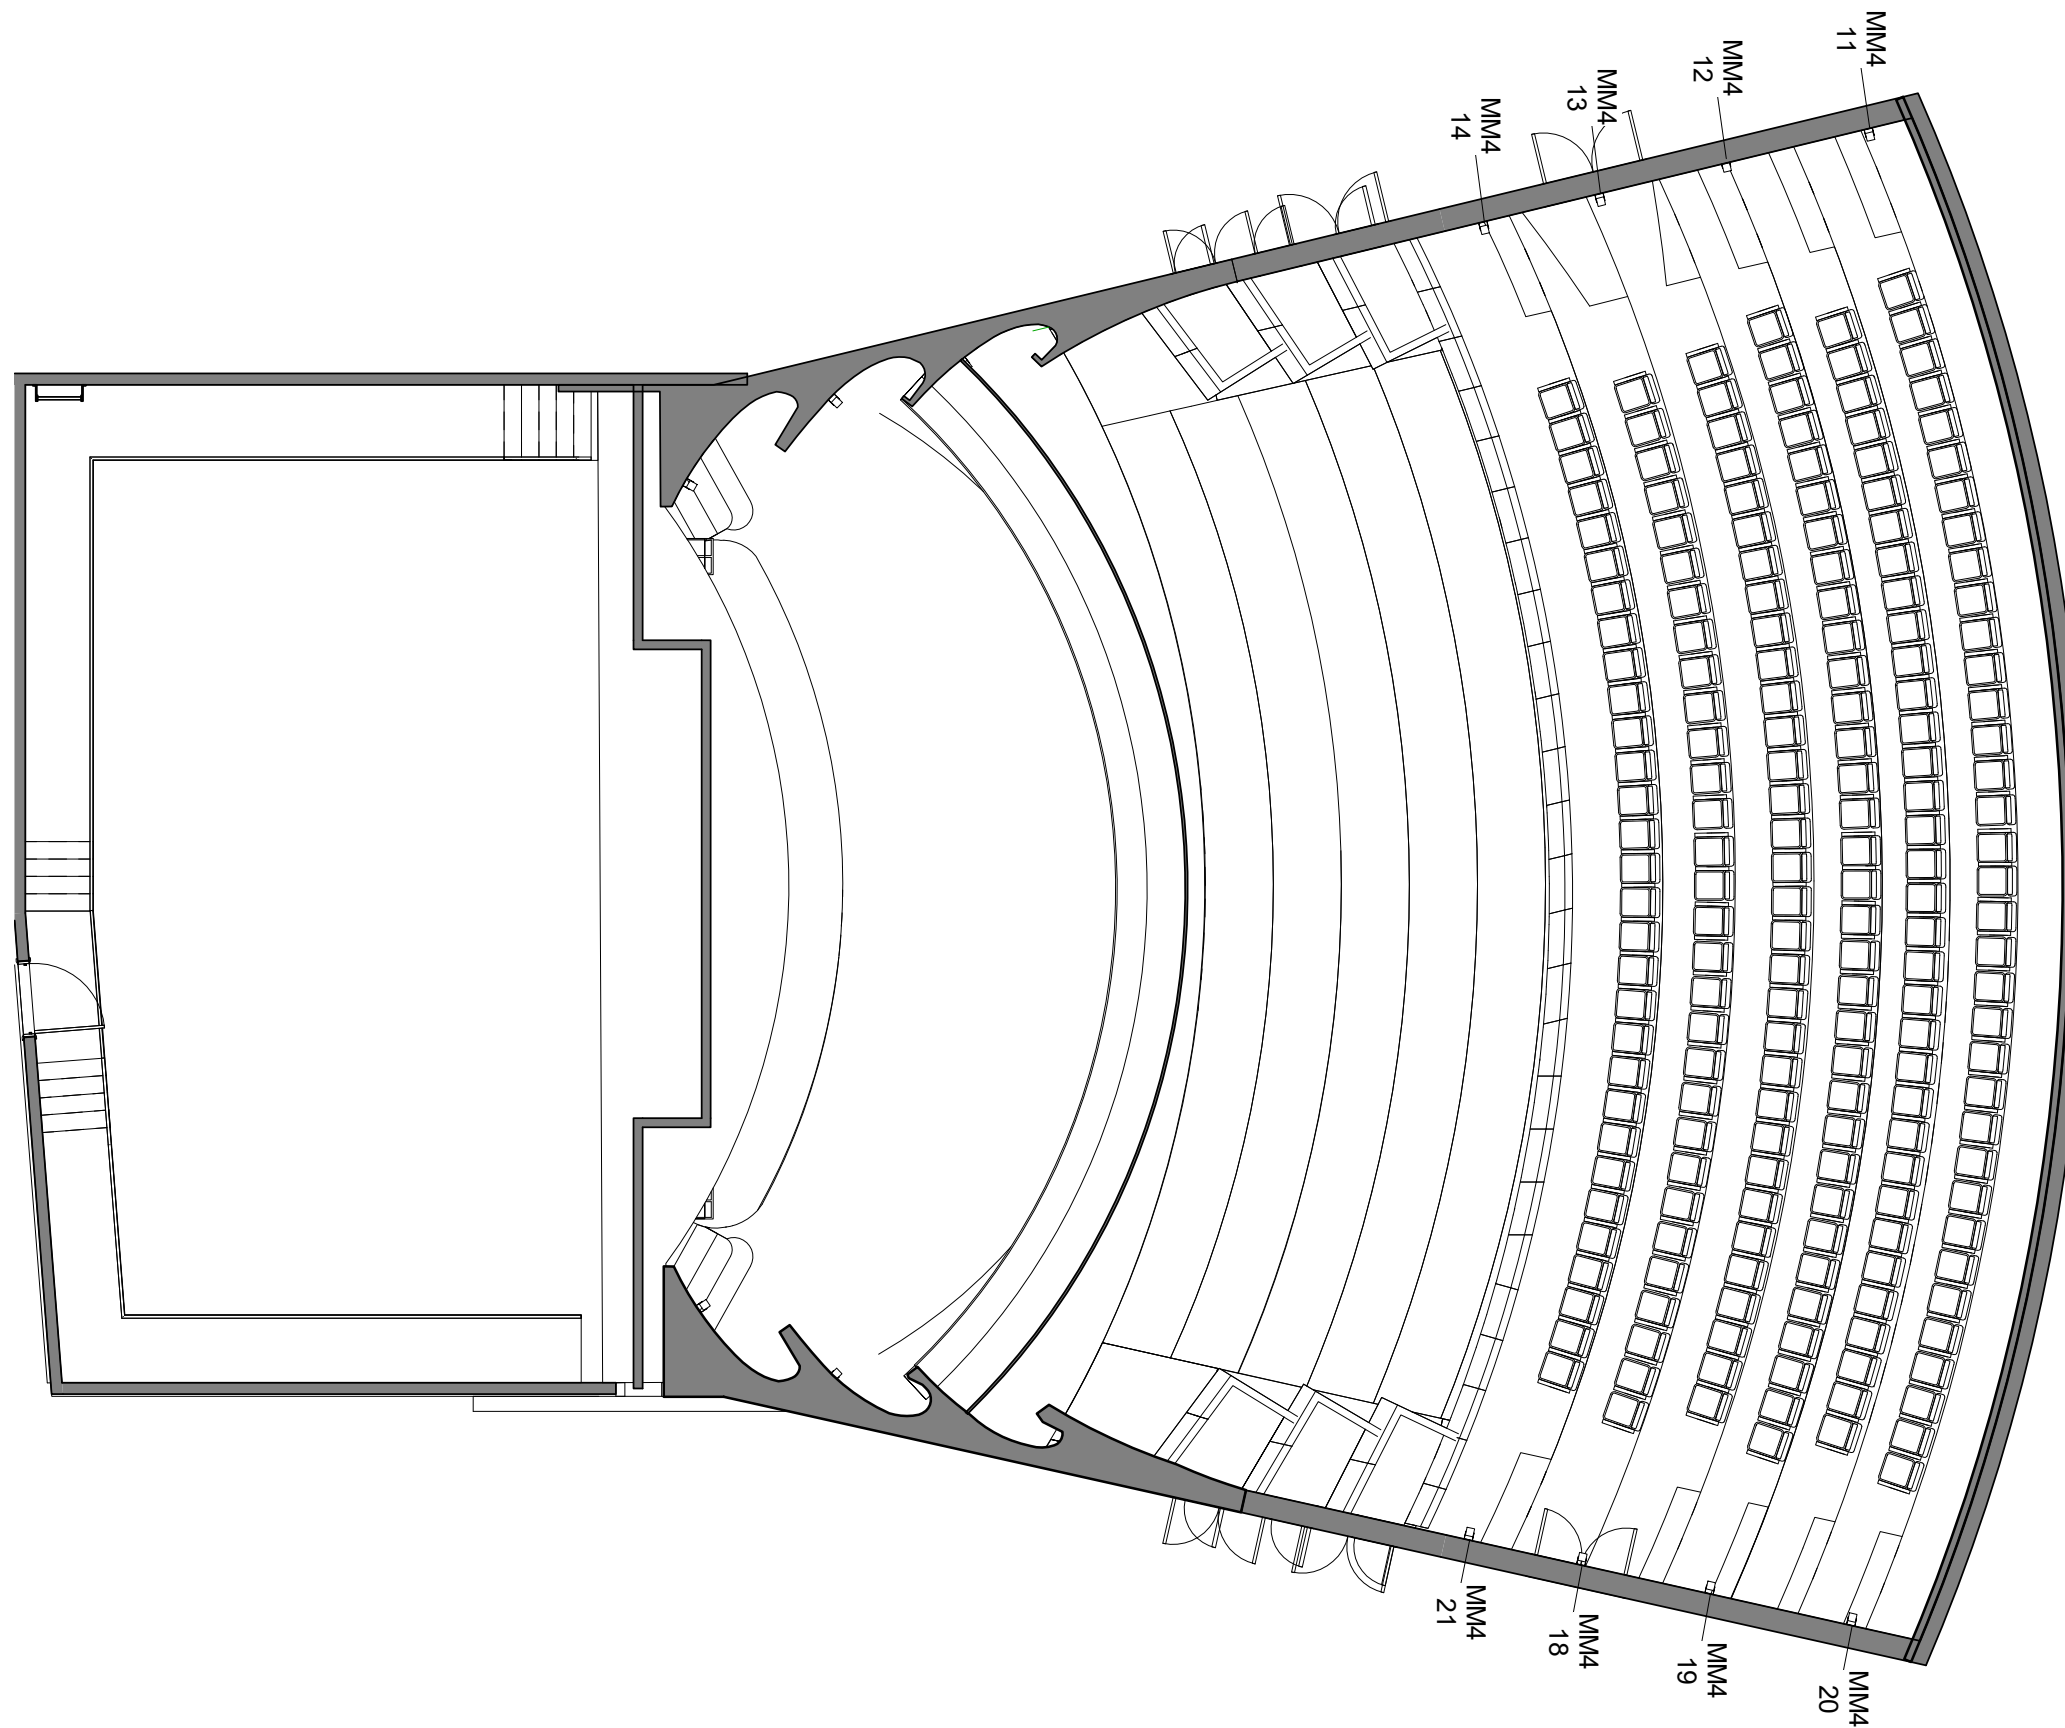


BRIGHT NORWAY AS
 Brenneriveien 11
 0182 Oslo
 www.brightgroup.com



Rev	Dato	Korreksjon	Sign	Kont
A	15.06.2021	Plassert MM4 og annotert		
B	01.07.2021	Satt inn PA med MAPP		

Oppdragsgiver: 	
Prosjektnr: Project Number	Rev.nr:
Dato: 06/21/21	Rev.dato:
Tegnet av: Author	Gnr:
Kontroll: Checker	Bnr:
Målestokk: 1 : 100	Arkformat: A3

Prosjekt: Moss Parkteater
Tegning: Plan 3. etasje
Tegningnummer: 03-TT-20-002

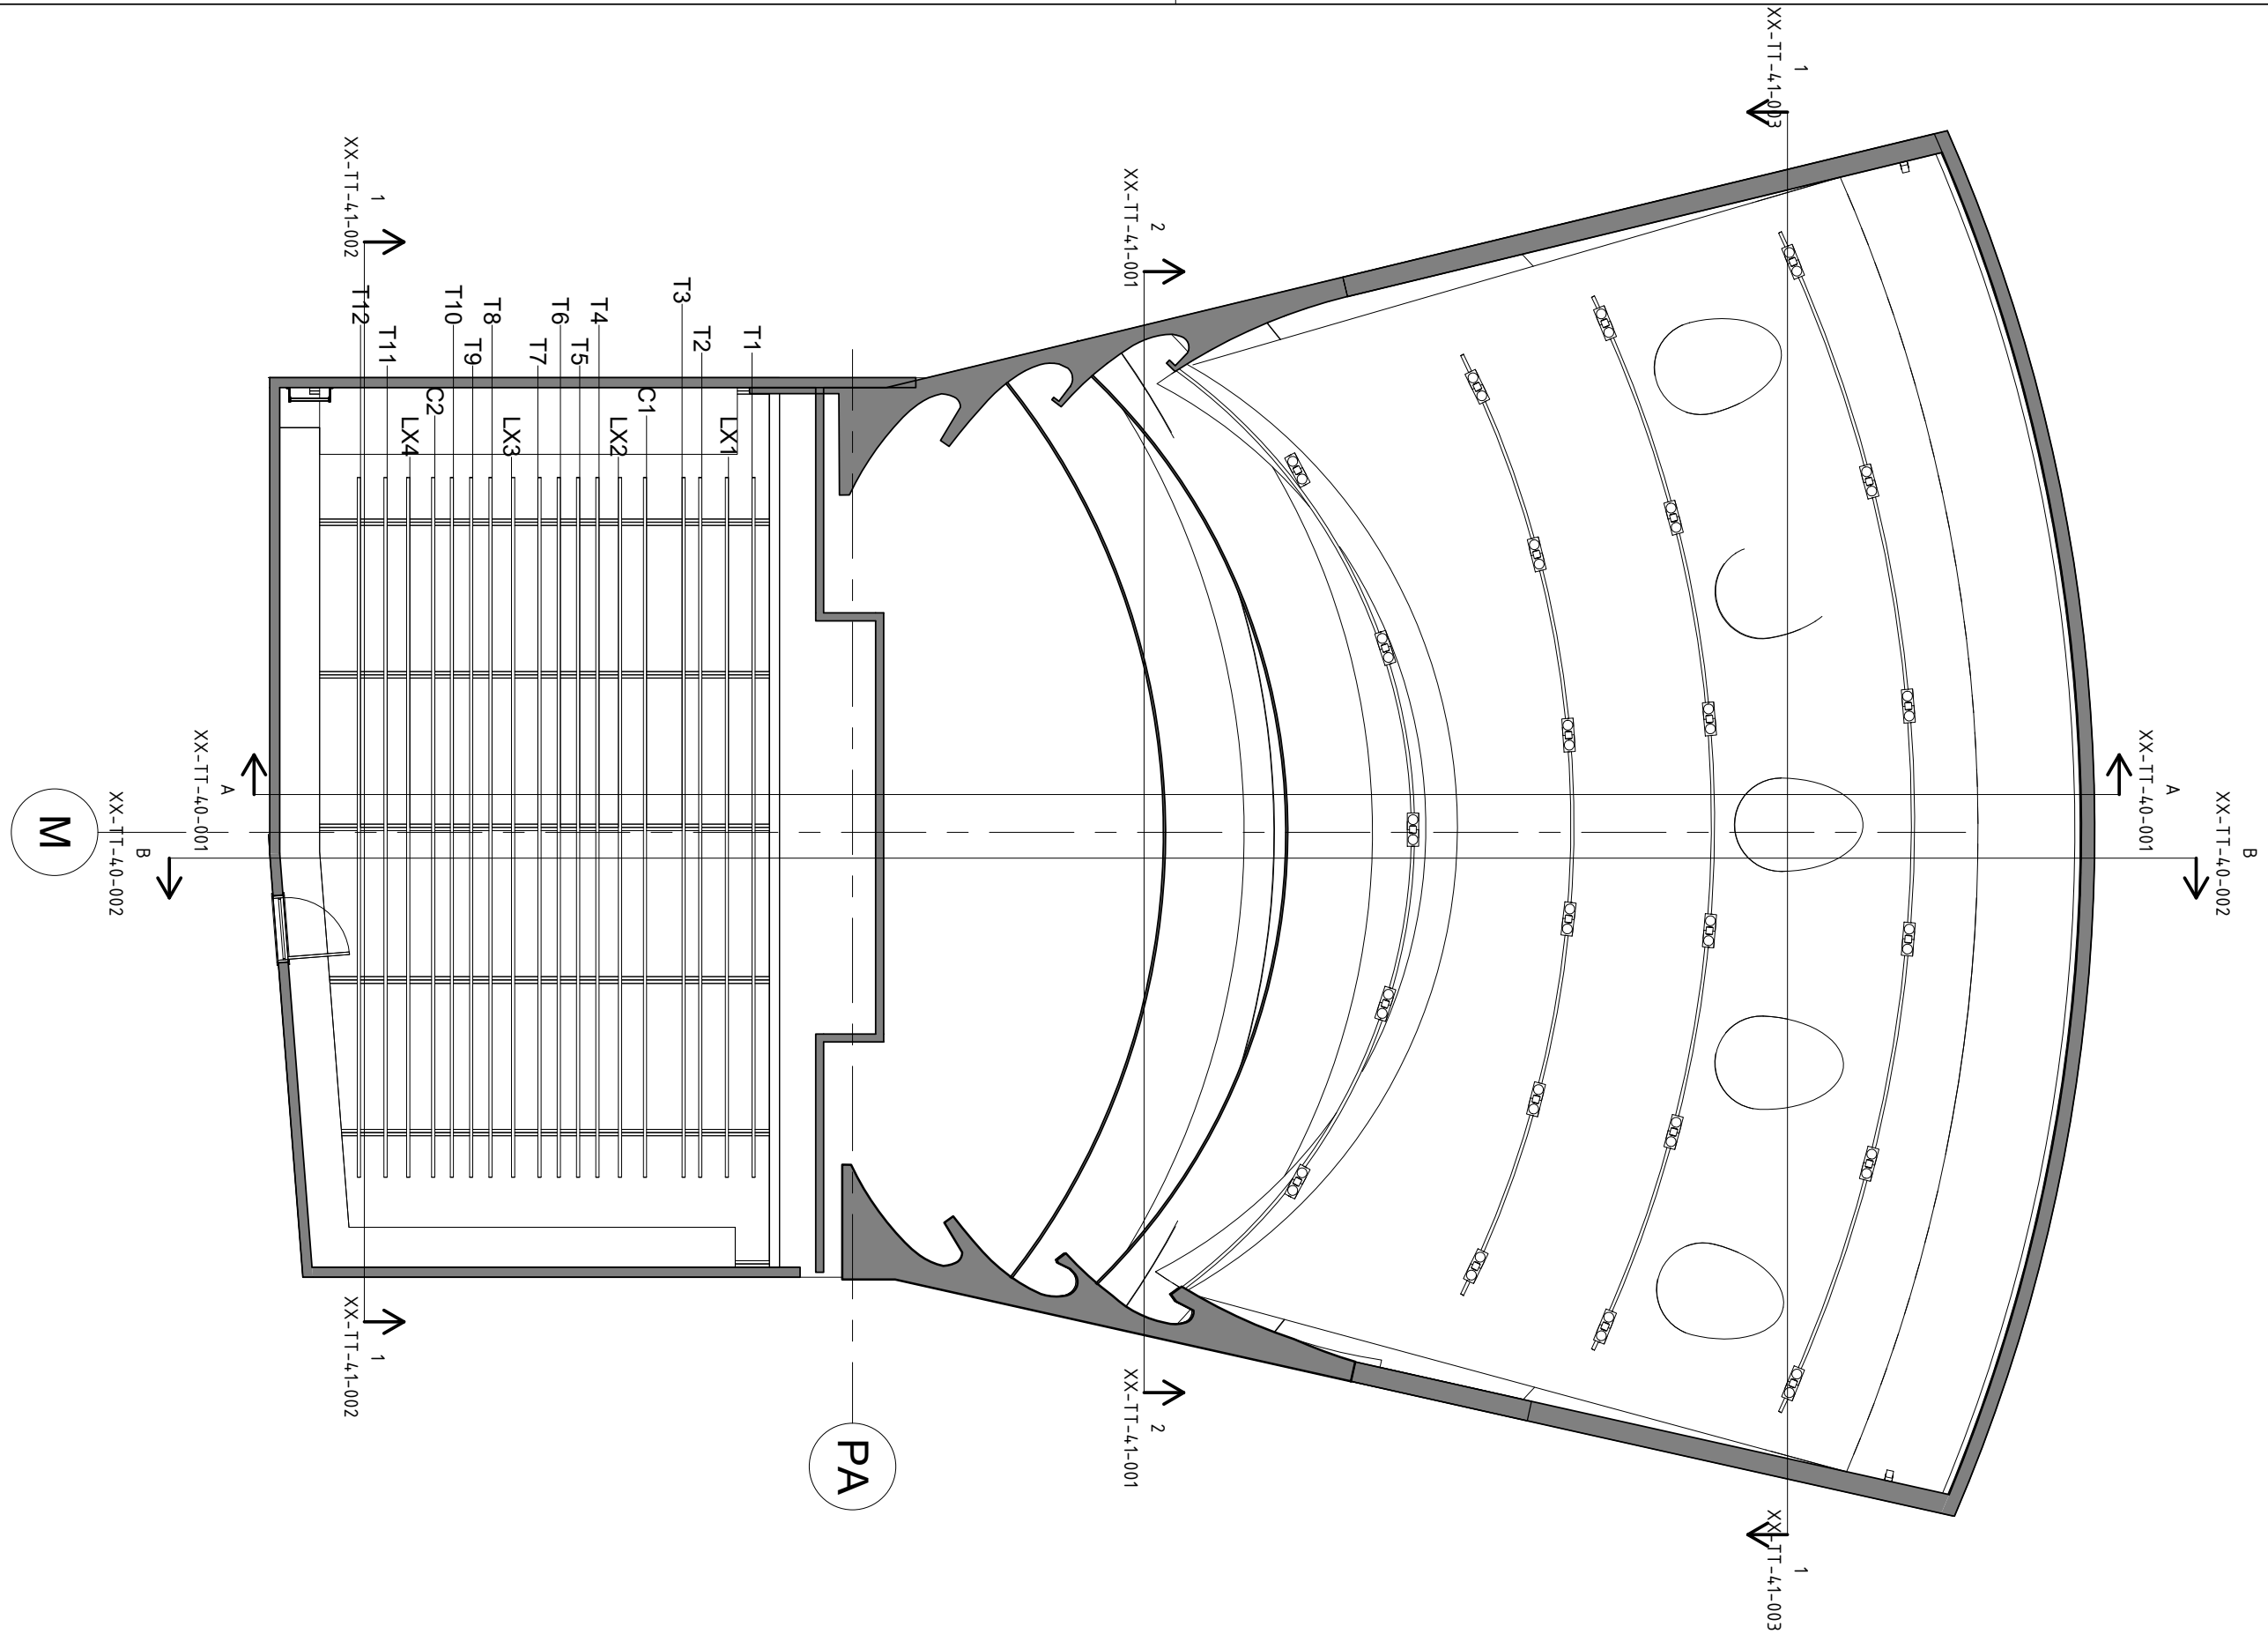


BRIGHT NORWAY AS
 Brenneriveien 11
 0182 Oslo
 www.brightgroup.com



Rev	Dato	Korreksjon	Sign	Kont
A	15.06.2021	Plassert MM4 og annotert		
B	01.07.2021	Satt inn PA med MAPP		

Oppdragsgiver:	
Prosjektnr: Project Number	Rev.nr:
Dato: 06/22/21	Rev.dato:
Tegnet av: Author	Gnr:
Kontroll: Checker	Bnr:
Målestokk: 1 : 100	Arkformat: A3

Prosjekt: **Moss Parkteater**
 Tegning: **Himlingsplan 3. etasje**
 Tegningnummer: **03-TT-21-001**

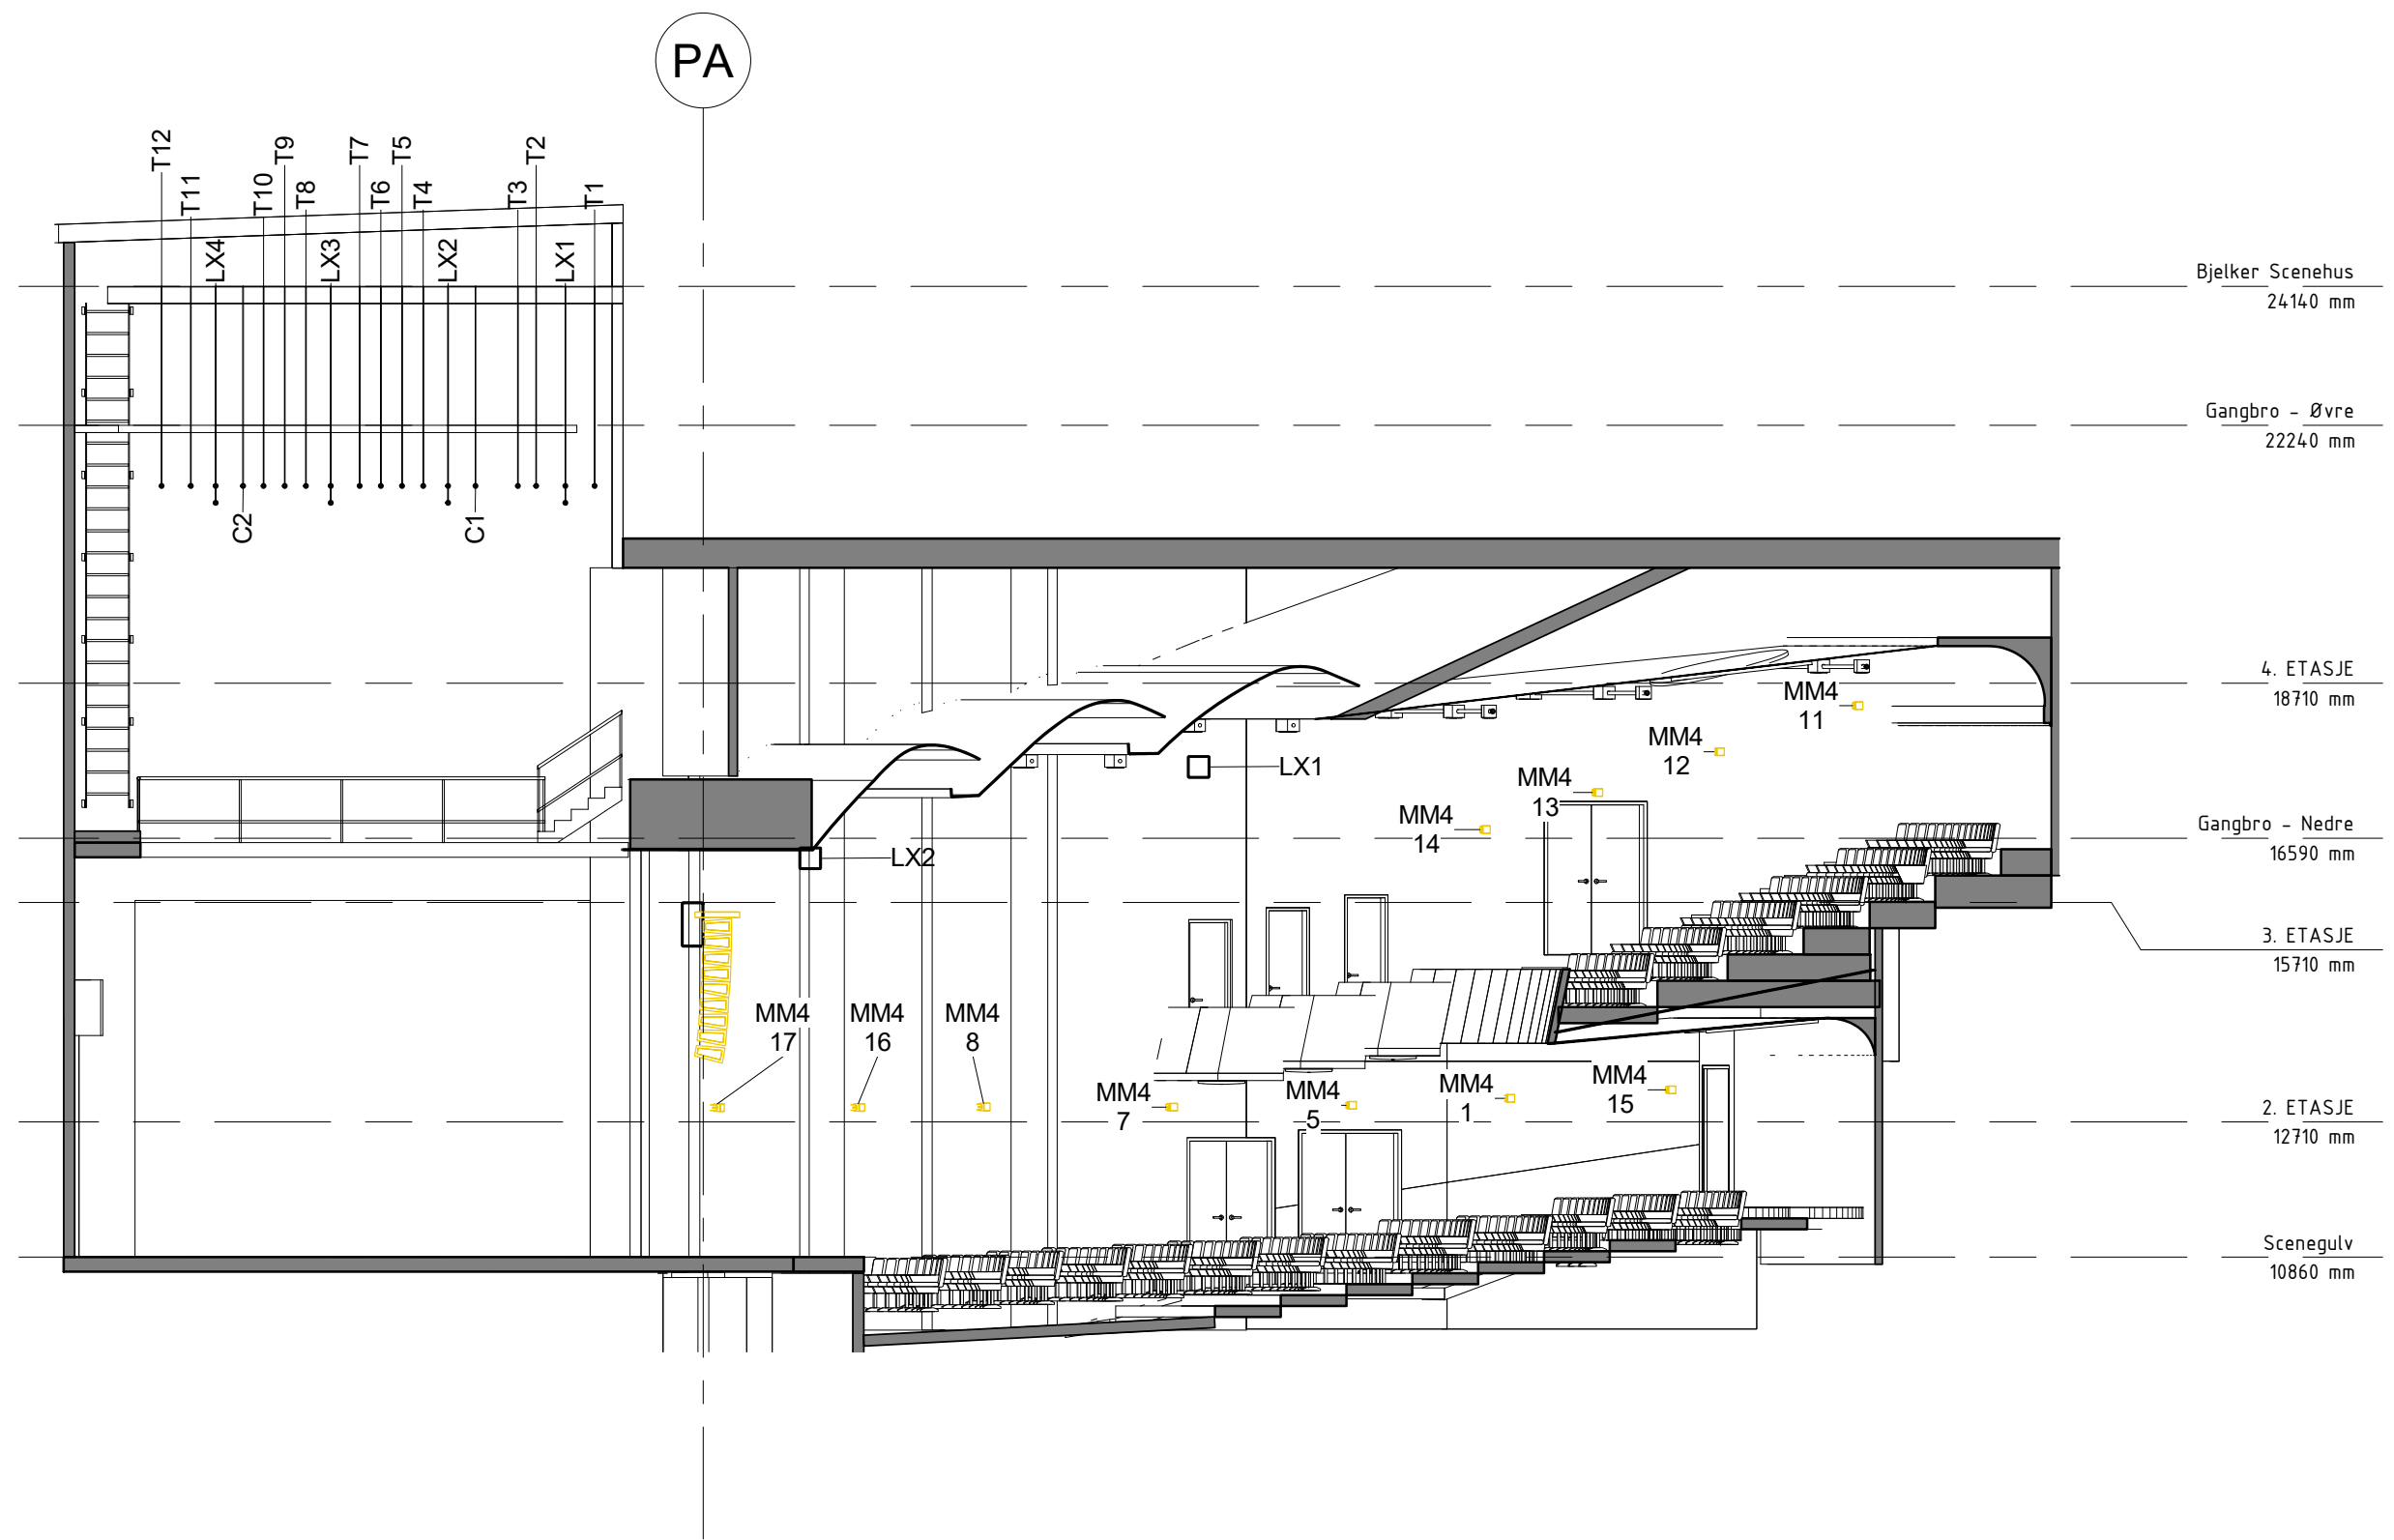


BRIGHT NORWAY AS
 Brenneriveien 11
 0182 Oslo
 www.brightgroup.com



Rev	Dato	Korreksjon	Sign	Kont
A	15.06.2021	Plassert MM4 og annotert		
B	01.07.2021	Satt inn PA med MAPP		

Oppdragsgiver:	
Prosjektnr: Project Number	Rev.nr:
Dato: 06/21/21	Rev.dato:
Tegnet av: Author	Gnr:
Kontroll: Checker	Bnr:
Målestokk: 1 : 100	Arkformat: A3

Prosjekt: Moss Parkteater
Tegning: Langsnittet - StageLeft
Tegningnummer: XX-TT-40-001

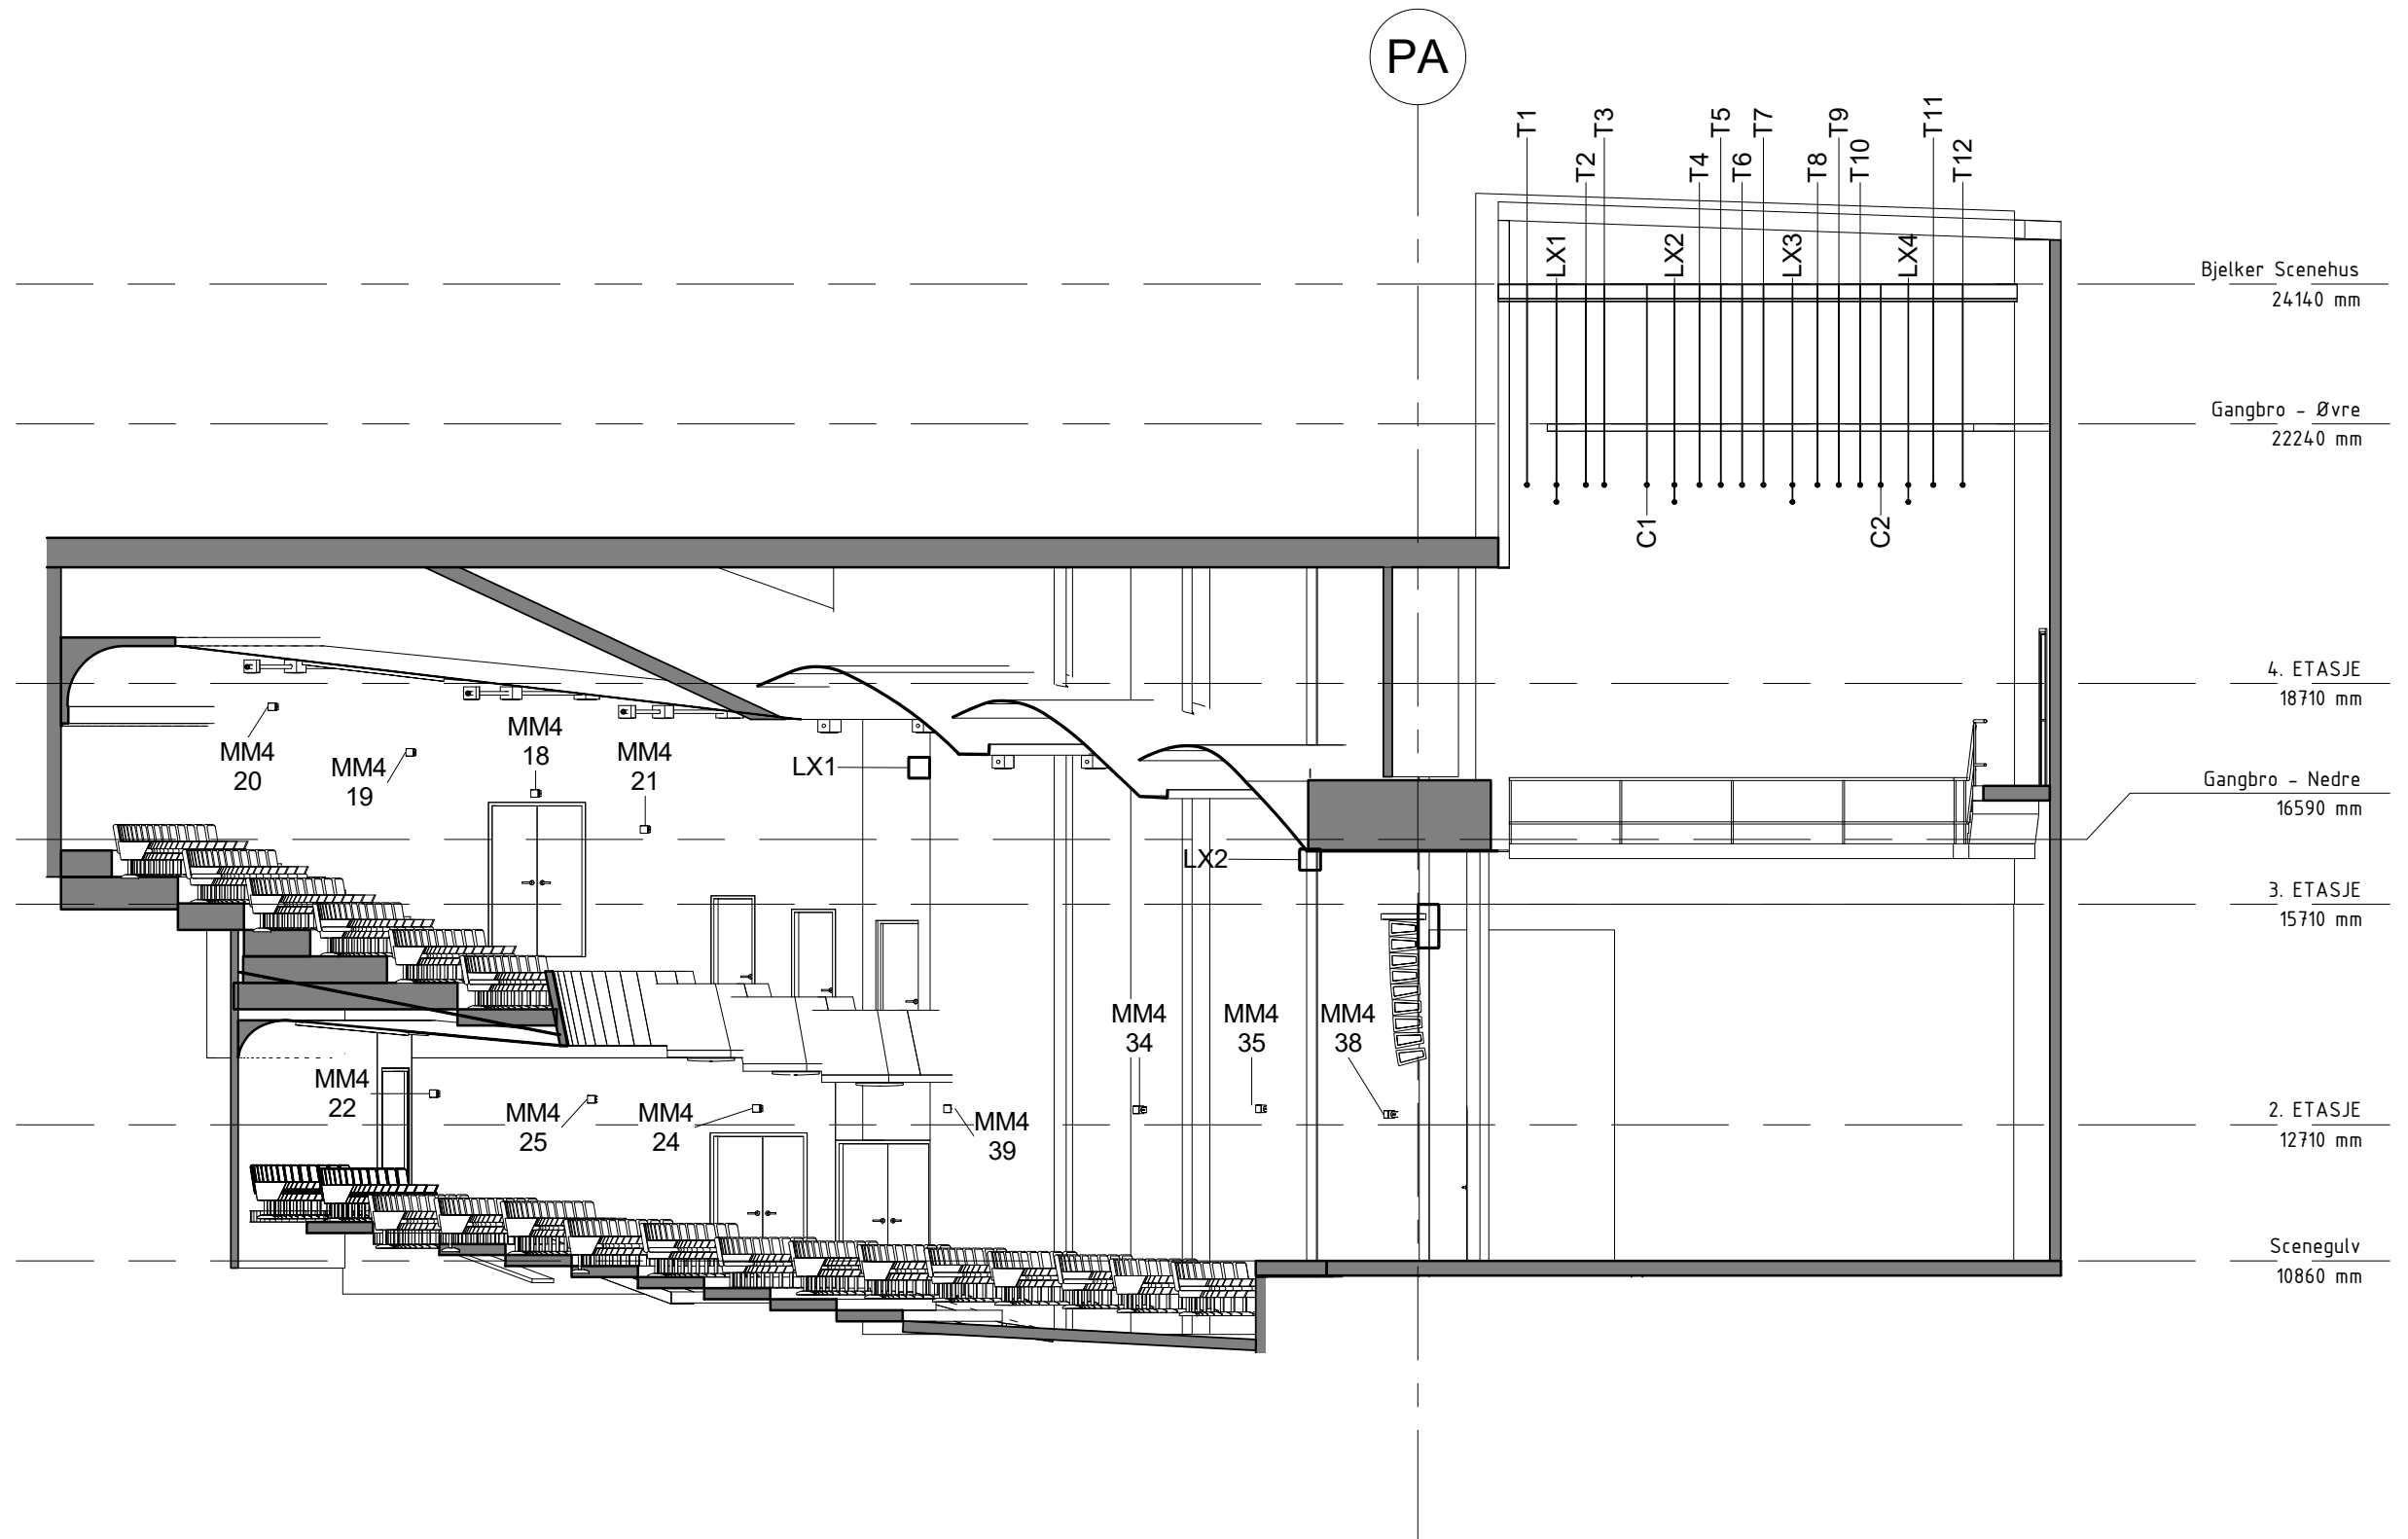

BRIGHT NORWAY AS
 Brenneriveien 11
 0182 Oslo
 www.brightgroup.com




Rev	Dato	Korreksjon	Sign	Kont
A	15.06.2021	Plassert MM4 og annotert		
B	01.07.2021	Satt inn PA med MAPP		

Oppdragsgiver:

Prosjektnr: Project Number	Rev.nr:
Dato: 06/21/21	Rev.dato:
Tegnet av: Author	Gnr:
Kontroll: Checker	Bnr:
Målestokk: 1 : 100	Arkformat: A3

Prosjekt: **Moss Parkteater**
 Tegning: **Langsnittet StageRight**
 Tegningnummer: **XX-TT-40-002**

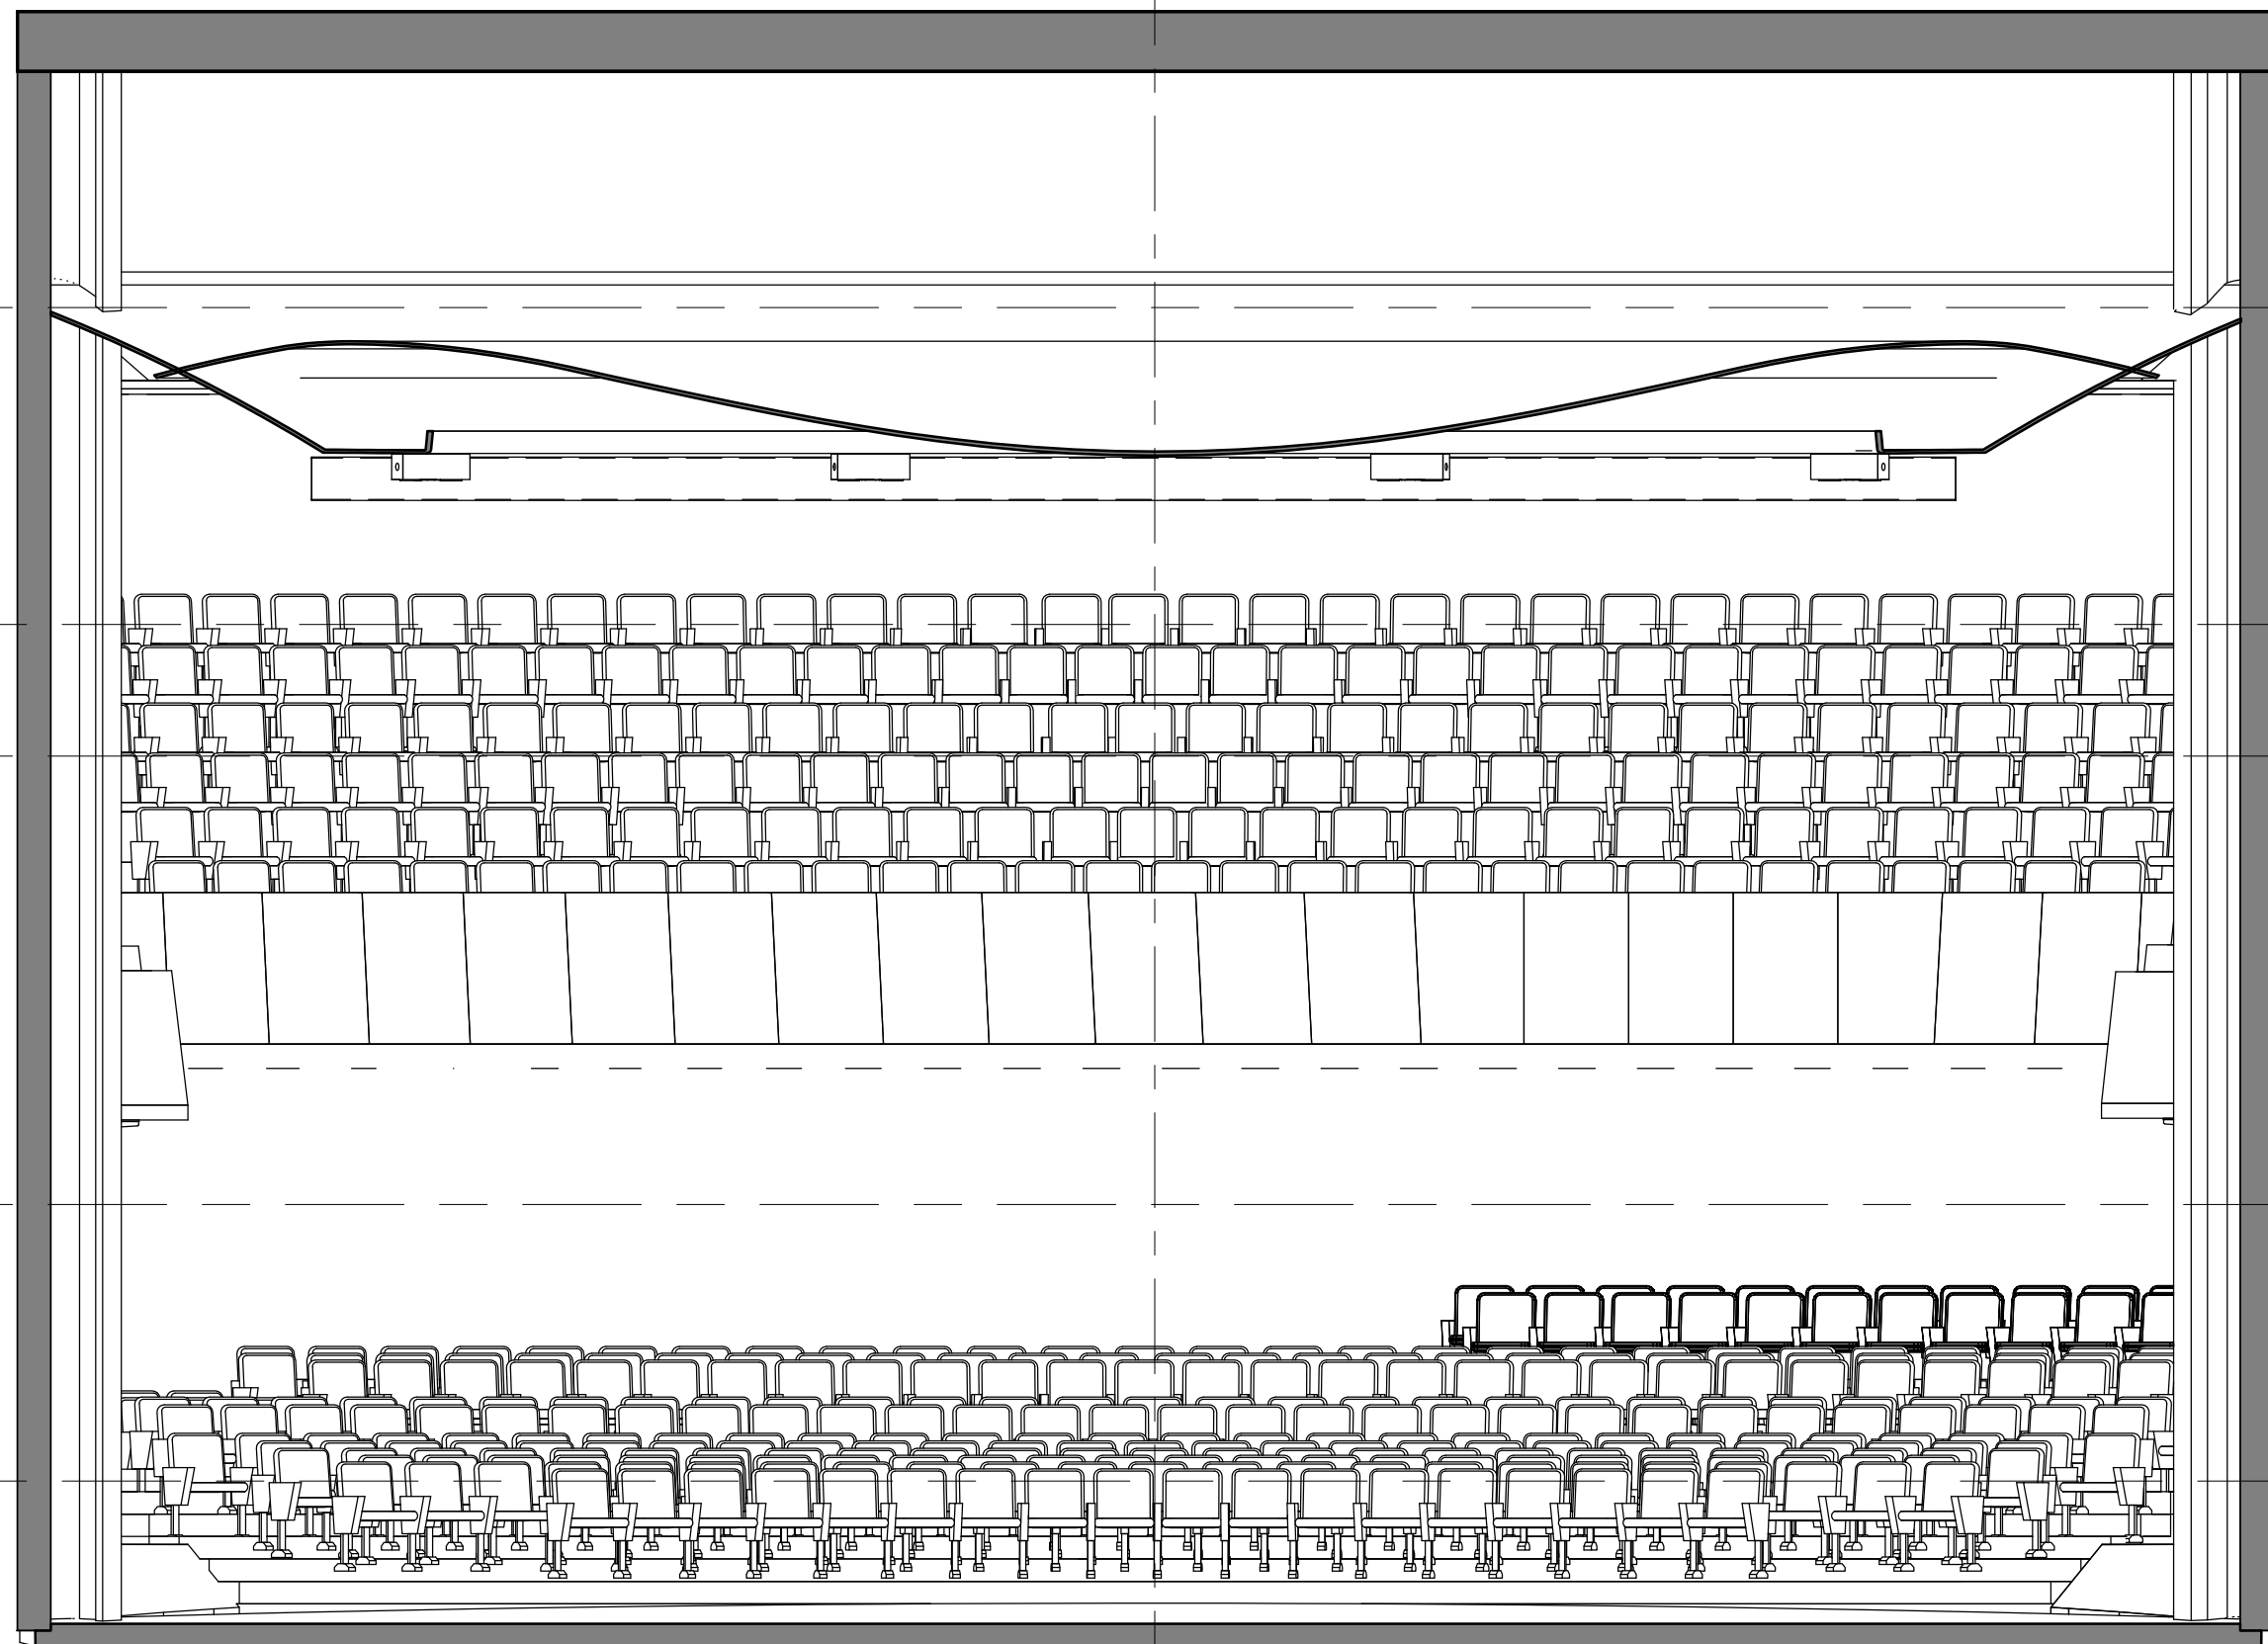

4. ETASJE
18710 mm

Gangbro - Nedre
16590 mm

3. ETASJE
15710 mm

2. ETASJE
12710 mm

Scenegulv
10860 mm

2

Galleri fra sal

1 : 50

BRIGHT NORWAY AS
Brenneriveien 11
0182 Oslo
www.brightgroup.com


bright

Rev	Dato	Korreksjon	Sign	Kont
A	15.06.2021	Plassert MM4 og annotert		
B	01.07.2021	Satt inn PA med MAPP		

Oppdragsgiver: MOSS KULTURHUS	
Prosjektnr: Project Number	Rev.nr:
Dato: 06/22/21	Rev.dato:
Tegnet av: Author	Gnr:
Kontroll: Checker	Bnr:
Målestokk: 1 : 50	Arkformat: A3

Prosjekt: Moss Parkteater
Tegning: Oppriss av galleri - fra scene
Tegningnummer: XX-TT-41-001

M

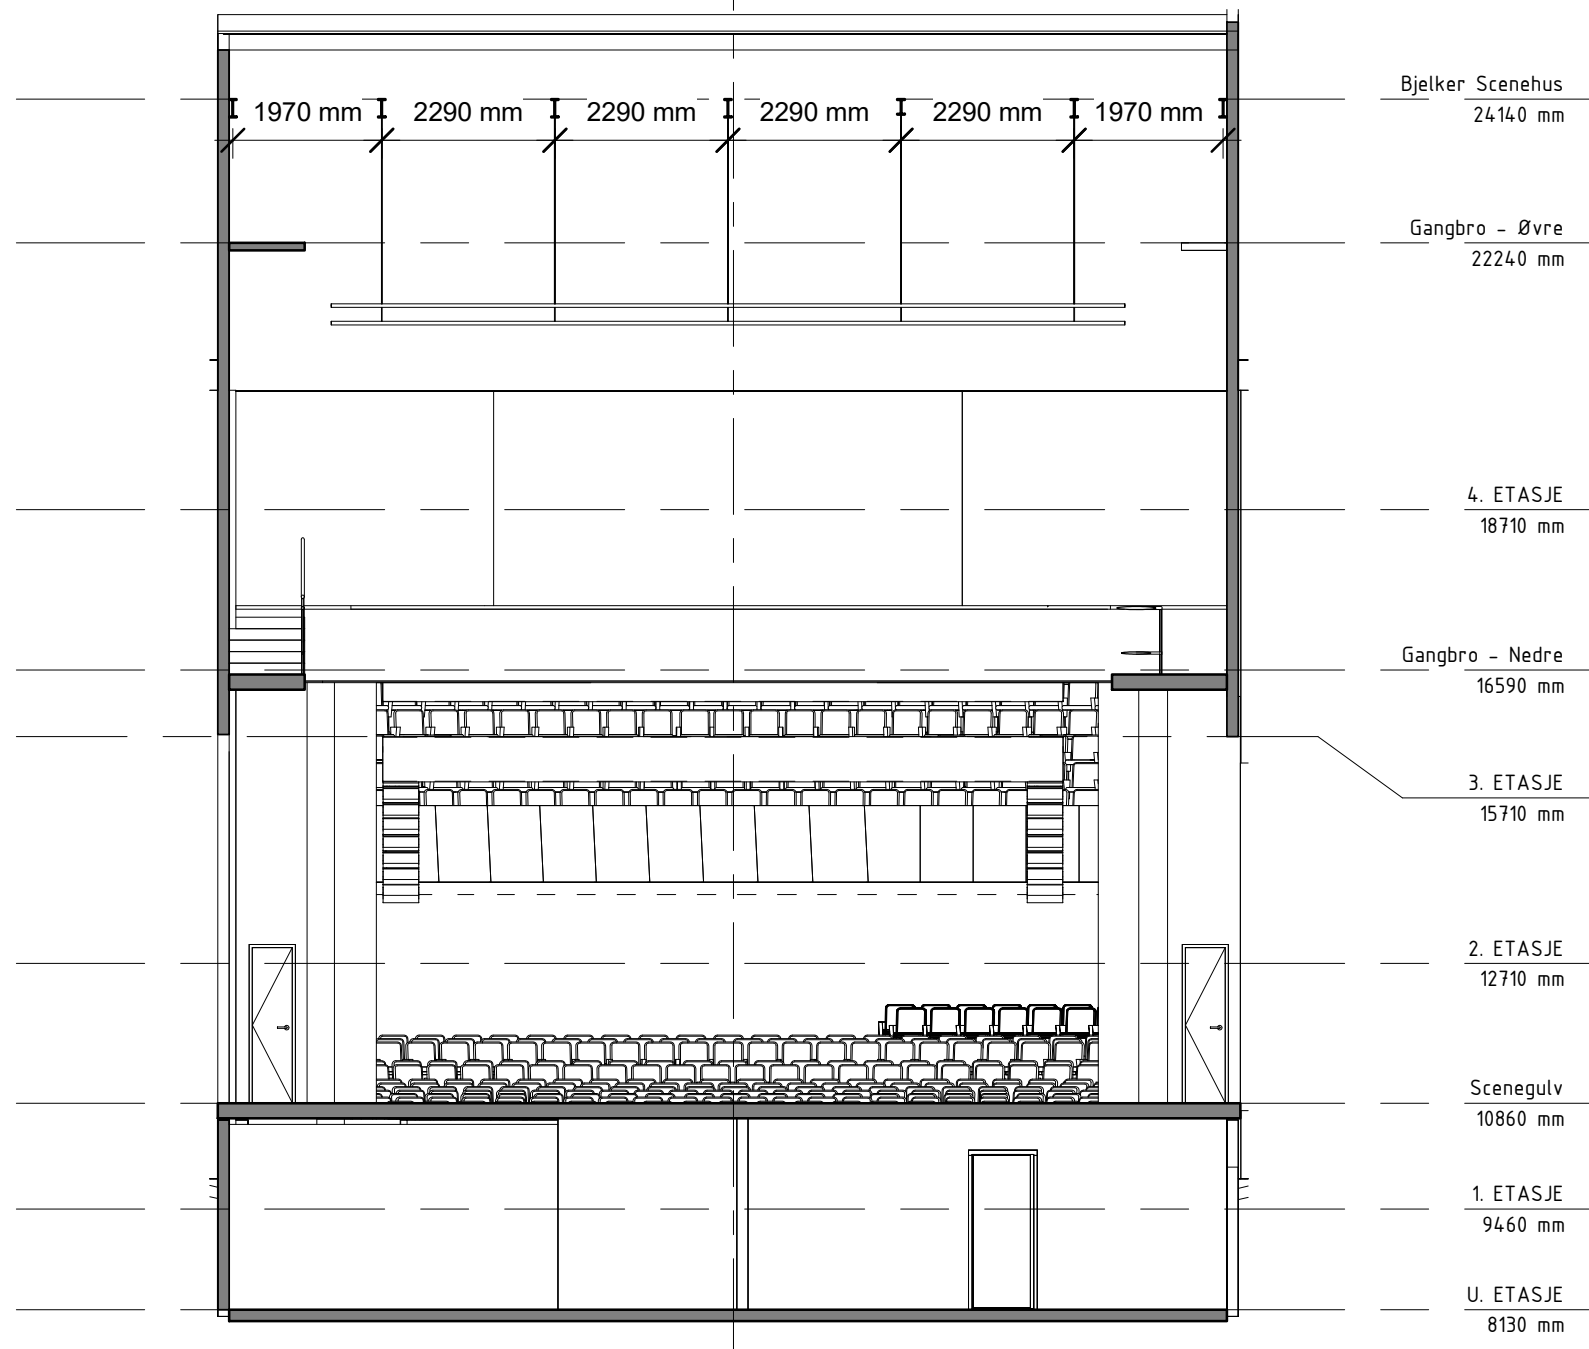

1 Sal fra Upstage
1 : 100

BRIGHT NORWAY AS
Brenneriveien 11
0182 Oslo
www.brightgroup.com




Rev	Dato	Korreksjon	Sign	Kont
A	15.06.2021	Plassert MM4 og annotert		
B	01.07.2021	Satt inn PA med MAPP		

Oppdragsgiver:	
Prosjektnr: Project Number	Rev.nr:
Dato: 06/22/21	Rev.dato:
Tegnet av: Author	Gnr:
Kontroll: Checker	Bnr:
Målestokk: 1 : 100	Arkformat: A3

Prosjekt: Moss Parkteater
Tegning: Sal sett fra Upstage
Tegningnummer: XX-TT-41-002

M

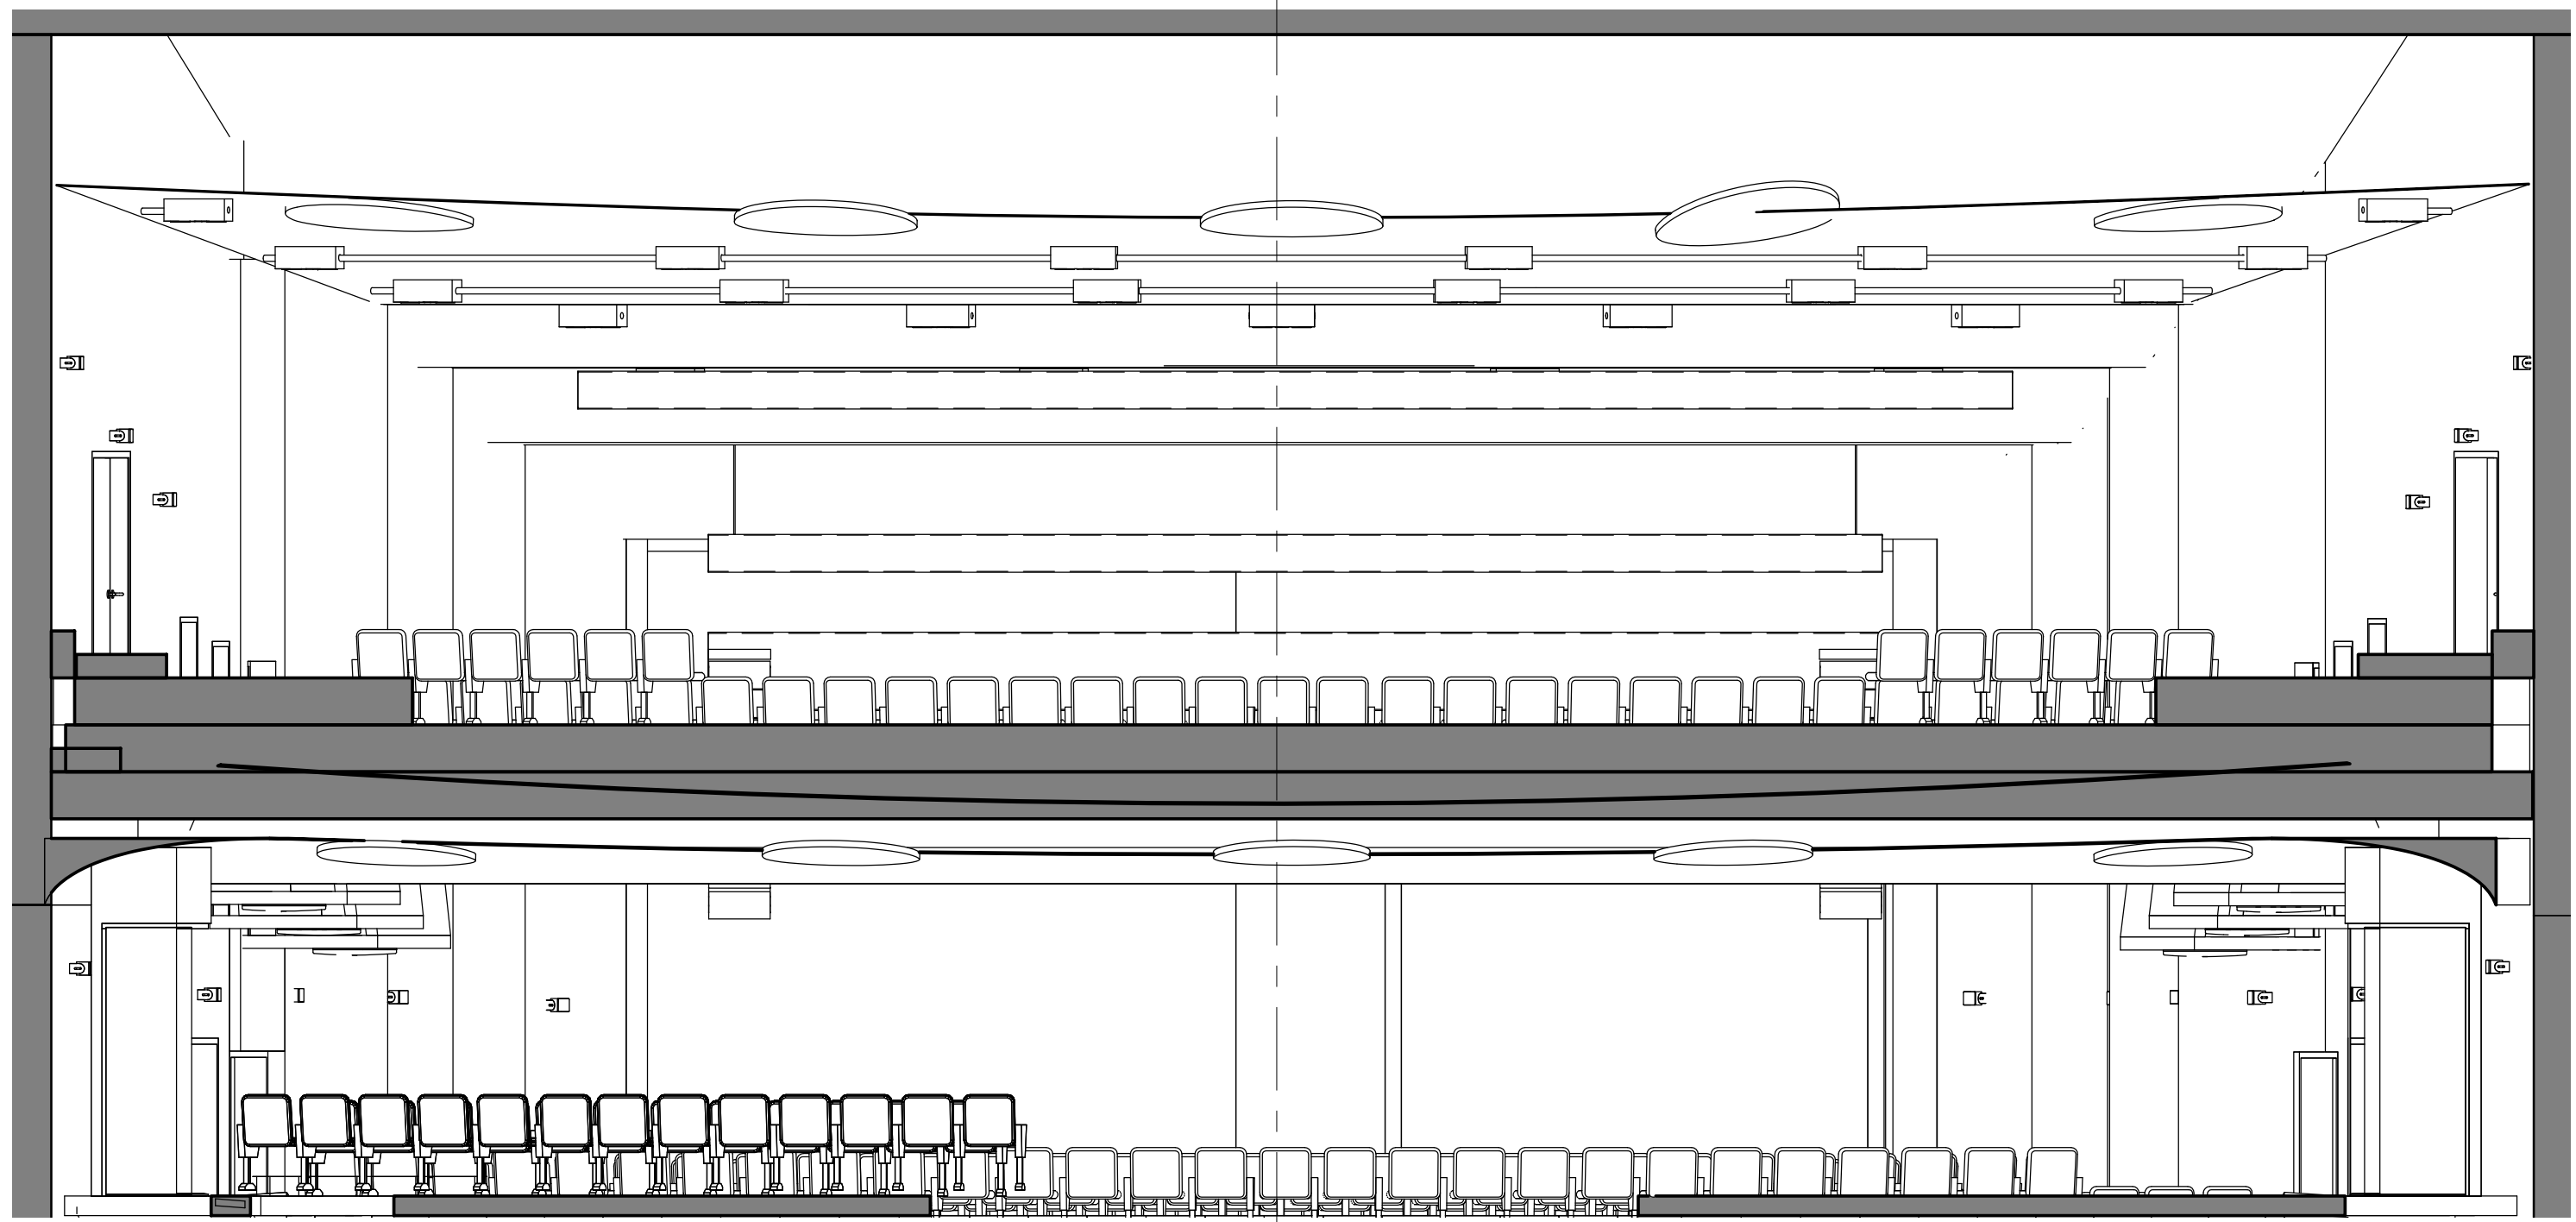


1 Scene fra bakvegg
1 : 50

BRIGHT NORWAY AS
Brenneriveien 11
0182 Oslo
www.brightgroup.com



Rev	Dato	Korreksjon	Sign	Kont
A	15.06.2021	Plassert MM4 og annotert		
B	01.07.2021	Satt inn PA med MAPP		

Oppdragsgiver: 	
Prosjektnr: Project Number	Rev.nr:
Dato: 06/22/21	Rev.dato:
Tegnet av: Author	Gnr:
Kontroll: Checker	Bnr:
Målestokk: 1 : 50	Arkformat: A3

Prosjekt: Moss Parkteater
Tegning: Scene sett fra bakerst i salen
Tegningnummer: XX-TT-41-003